



注記	年月日	図面承認	日立 日立造船株式会社 日立造船株式会社 日立造船株式会社 日立造船株式会社 日立造船株式会社	300217C01013 日立造船株式会社 日立造船株式会社 日立造船株式会社 日立造船株式会社	塩濃縮・塩固装置 フローシート	図面番号 PG-1 別添番号






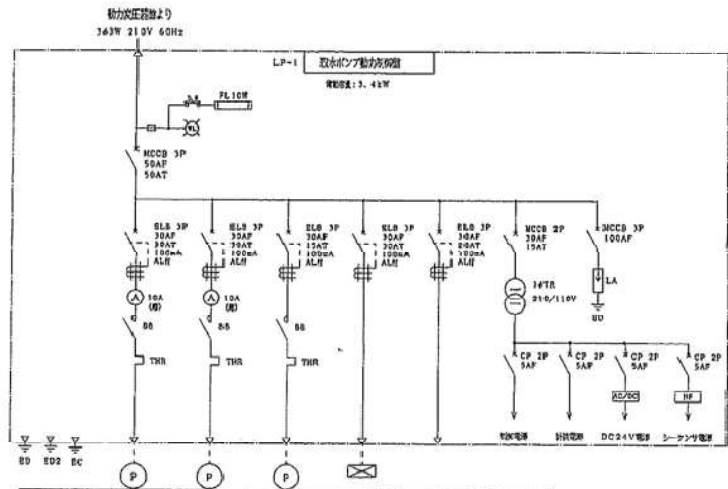

負荷名称	取込ポンプA	取込ポンプB	457ボルトポンプ	高圧分岐盤 (保安用4極盤)	予備	室内電線
負荷記号	M-1-2A	M-1-2B	N-0-2	N-0-2		***
容量	1.5kW	1.5kW	0.4kW	1.5kW		
ケーブルサイズ	EM-CE 2x4-4C	EM-CE 2x4-4C	EM-CE 2x4-4C	EM-CE 2x4-4C		
備考						
付加仕様						

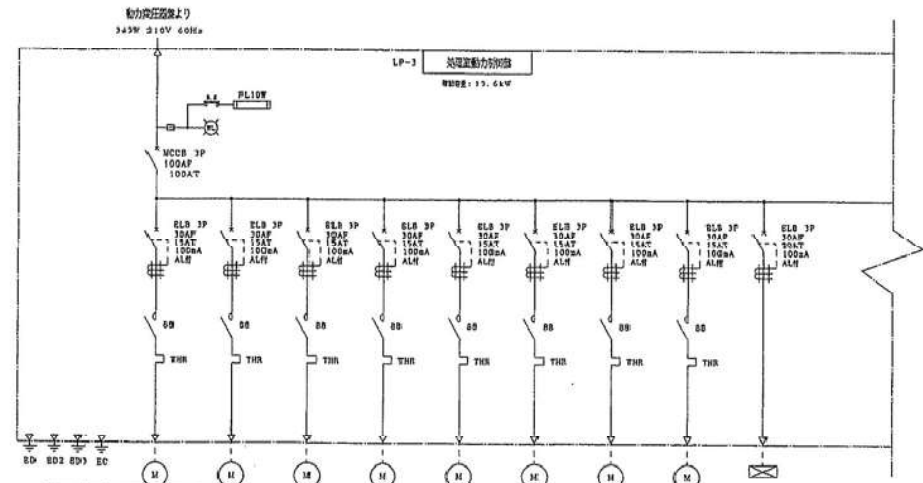

負荷名称	第一分岐盤 機材種 A	第一分岐盤 機材種 B	第二分岐盤 機材種	高圧機材種	送電機材種	送電分岐盤 機材種	第一分岐盤 機材種	第二分岐盤 機材種	受入機材種
負荷記号	M-2-2A	M-2-2B	M-2-4	M-2-5	M-2-6	M-2-10	M-2-13	M-3-5	M-4-2
容量	0.1kW	0.1kW	0.2kW	0.1kW	0.1kW	0.4kW	0.2kW	0.2kW	0.9kW
ケーブルサイズ	EM-CE 2x4-4C	EM-CE 2x4-4C	EM-CE 2x4-4C	EM-CE 2x4-4C	EM-CE 2x4-4C	EM-CE 2x4-4C	EM-CE 2x4-4C	EM-CE 2x4-4C	EM-CE 2x4-4C
備考									
付加仕様									

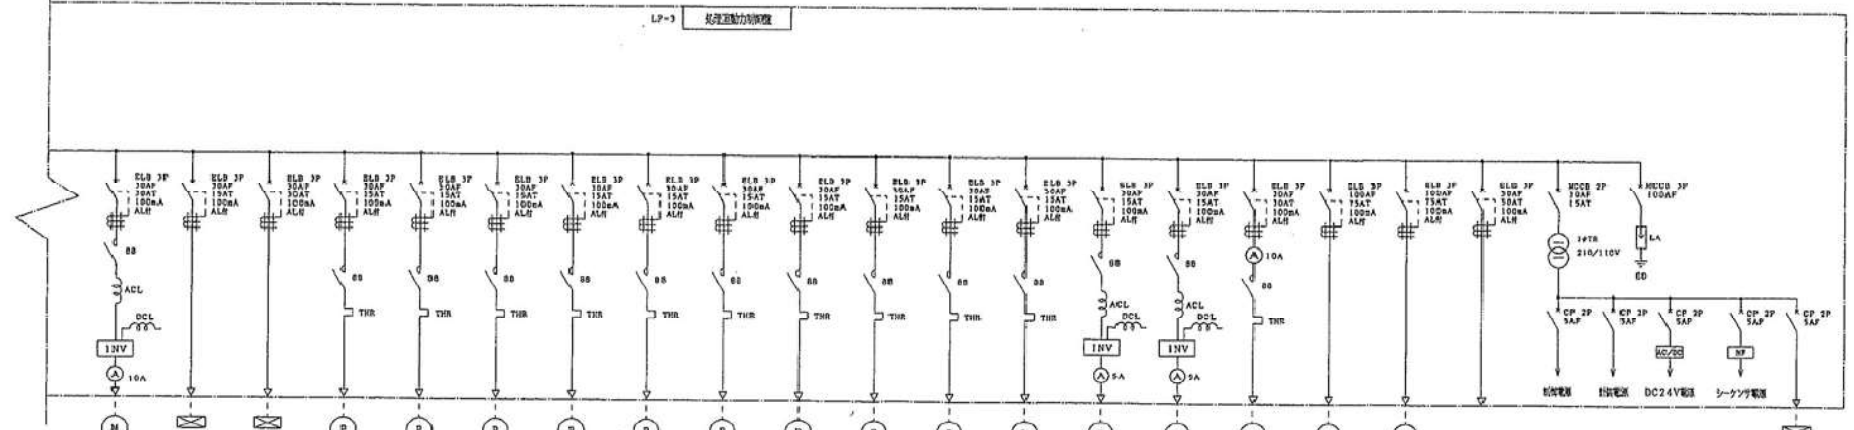

容量	2.2kW	0.4kW	1.1kW	0.015kW	0.015kW	ケーブルサイズ	EM-CE 3.5-4x-4C	EM-CE 2x4-4C	EM-CE 3.5-4x-4C	EM-CE 2x4-4C	EM-CE 2x4-4C	備考																																				
付加仕様																																				

注記

年月日	図面番号	HITZ 日立造船株式会社	300217CD1013	低圧用分岐盤












最終処分場関係資料（2）  
（西別府一般廃棄物最終処分場）

1. 竣工図面

- ① 全体配置図
- ② 機器配置図
- ③ 機器配置断面図
- ④ フローシート
- ⑤ 電気・計装図面

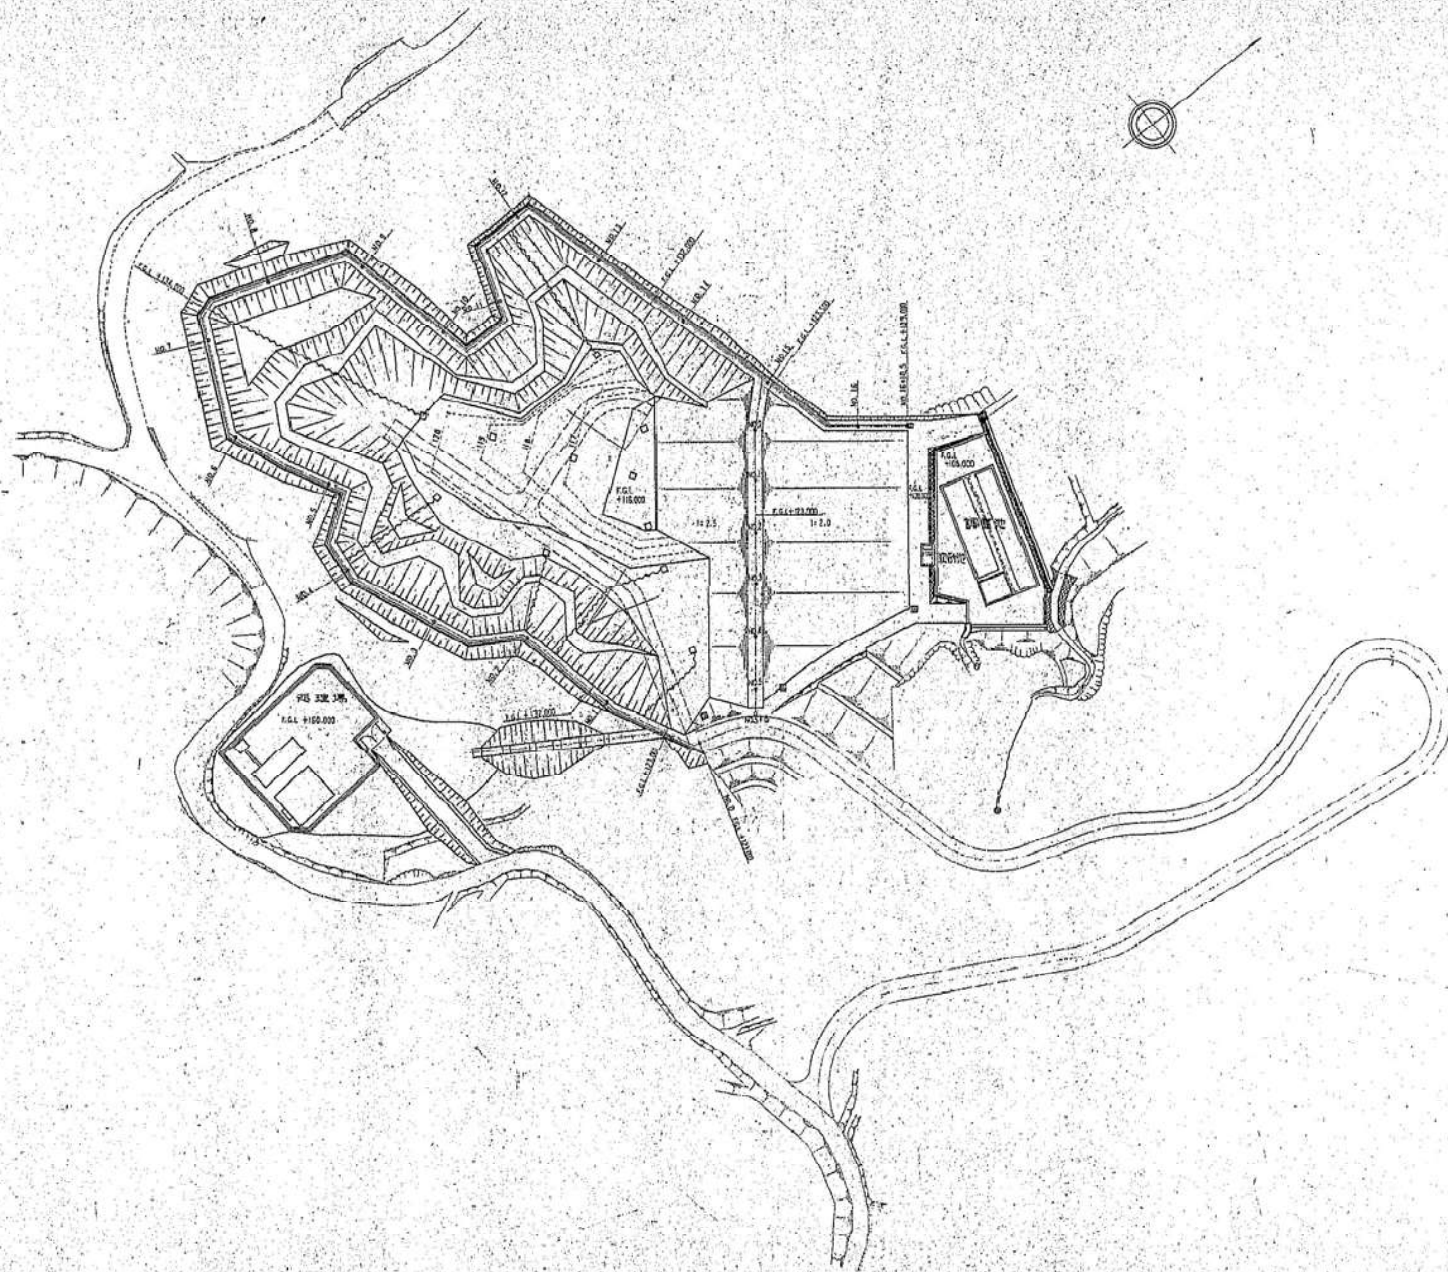

件名	西別府一般廃棄物最終処分場(実施設計)		
図番	廃棄物最終処分場平面図	2	
縮尺	1/500	本	印
昭和	年 月 日	監	計
始良郡西部衛生処理組合			

フェンス H=2.0m (131.0m)  
(全地没後止用)

2290 / 1338.0m

FGL 1116.00

1:2.5

1:2.0

FGL 1108.00

既設橋  
FGL 1140.00


PCフェンス(既設)

凡例


記号	名称
	盛土法面
	切土法面
	コンクリート構
	排水管
	フェンス(既設)
	PCフェンス

種名	西別府一般廃棄物最終処分場(整備中)		
図書	廃棄物最終処分場土工平面図	3	
縮尺	1/500	承	計
昭和	年	月	日
始良郡西部衛生課			




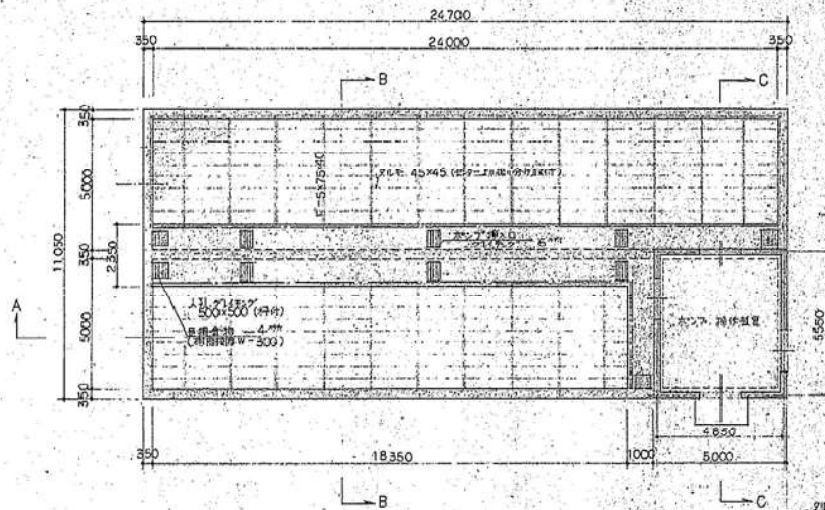



平面図 S=1/100

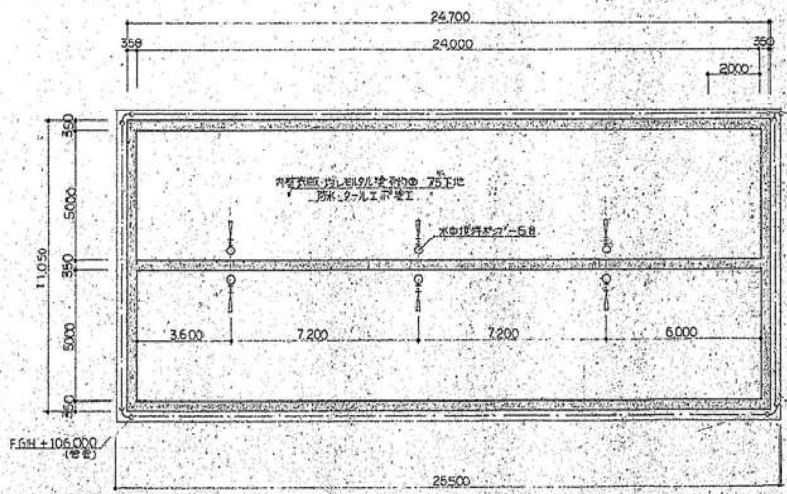


平面図 S=1/100

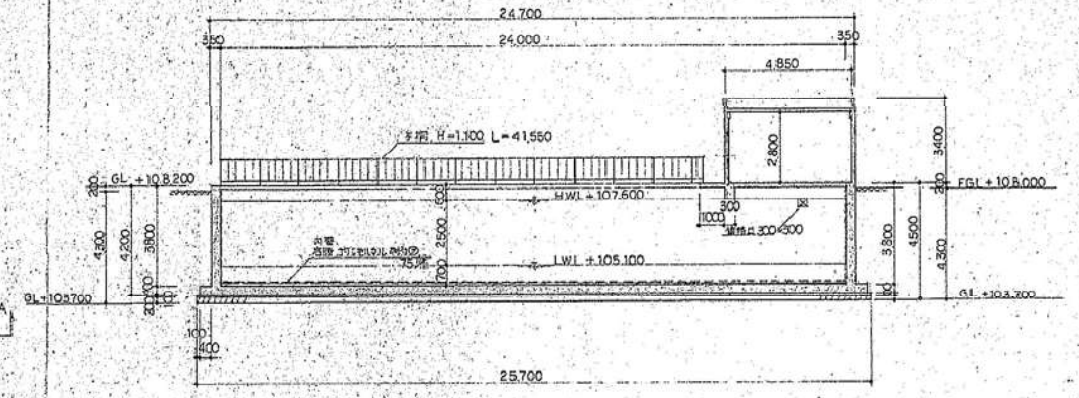

A-A 断面図 S=1/100

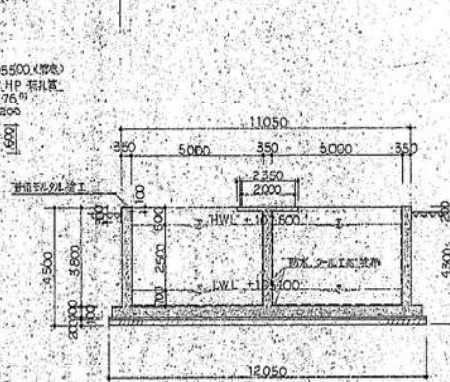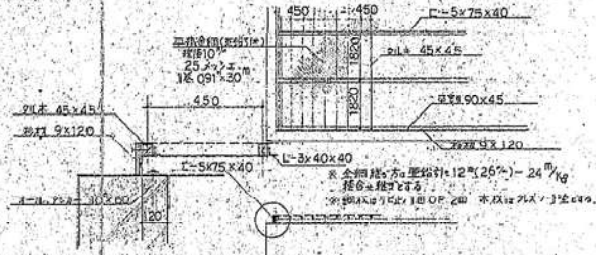


B-B 断面図 S=1/100

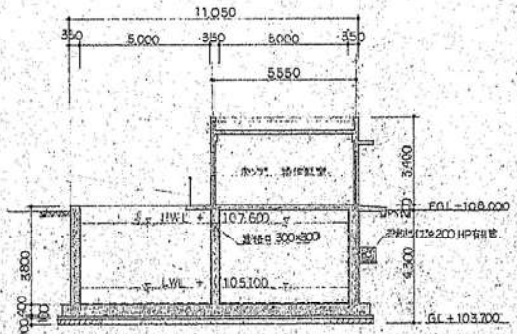


C-C 断面図 S=1/100

種名	西別府一般廃棄物最終処分場(実施設計)		
図名	調整池構造図	30	
縮尺	1/100	画	設
縮尺		計	図
縮尺		計	図
始良郡西部衛生処理組合			

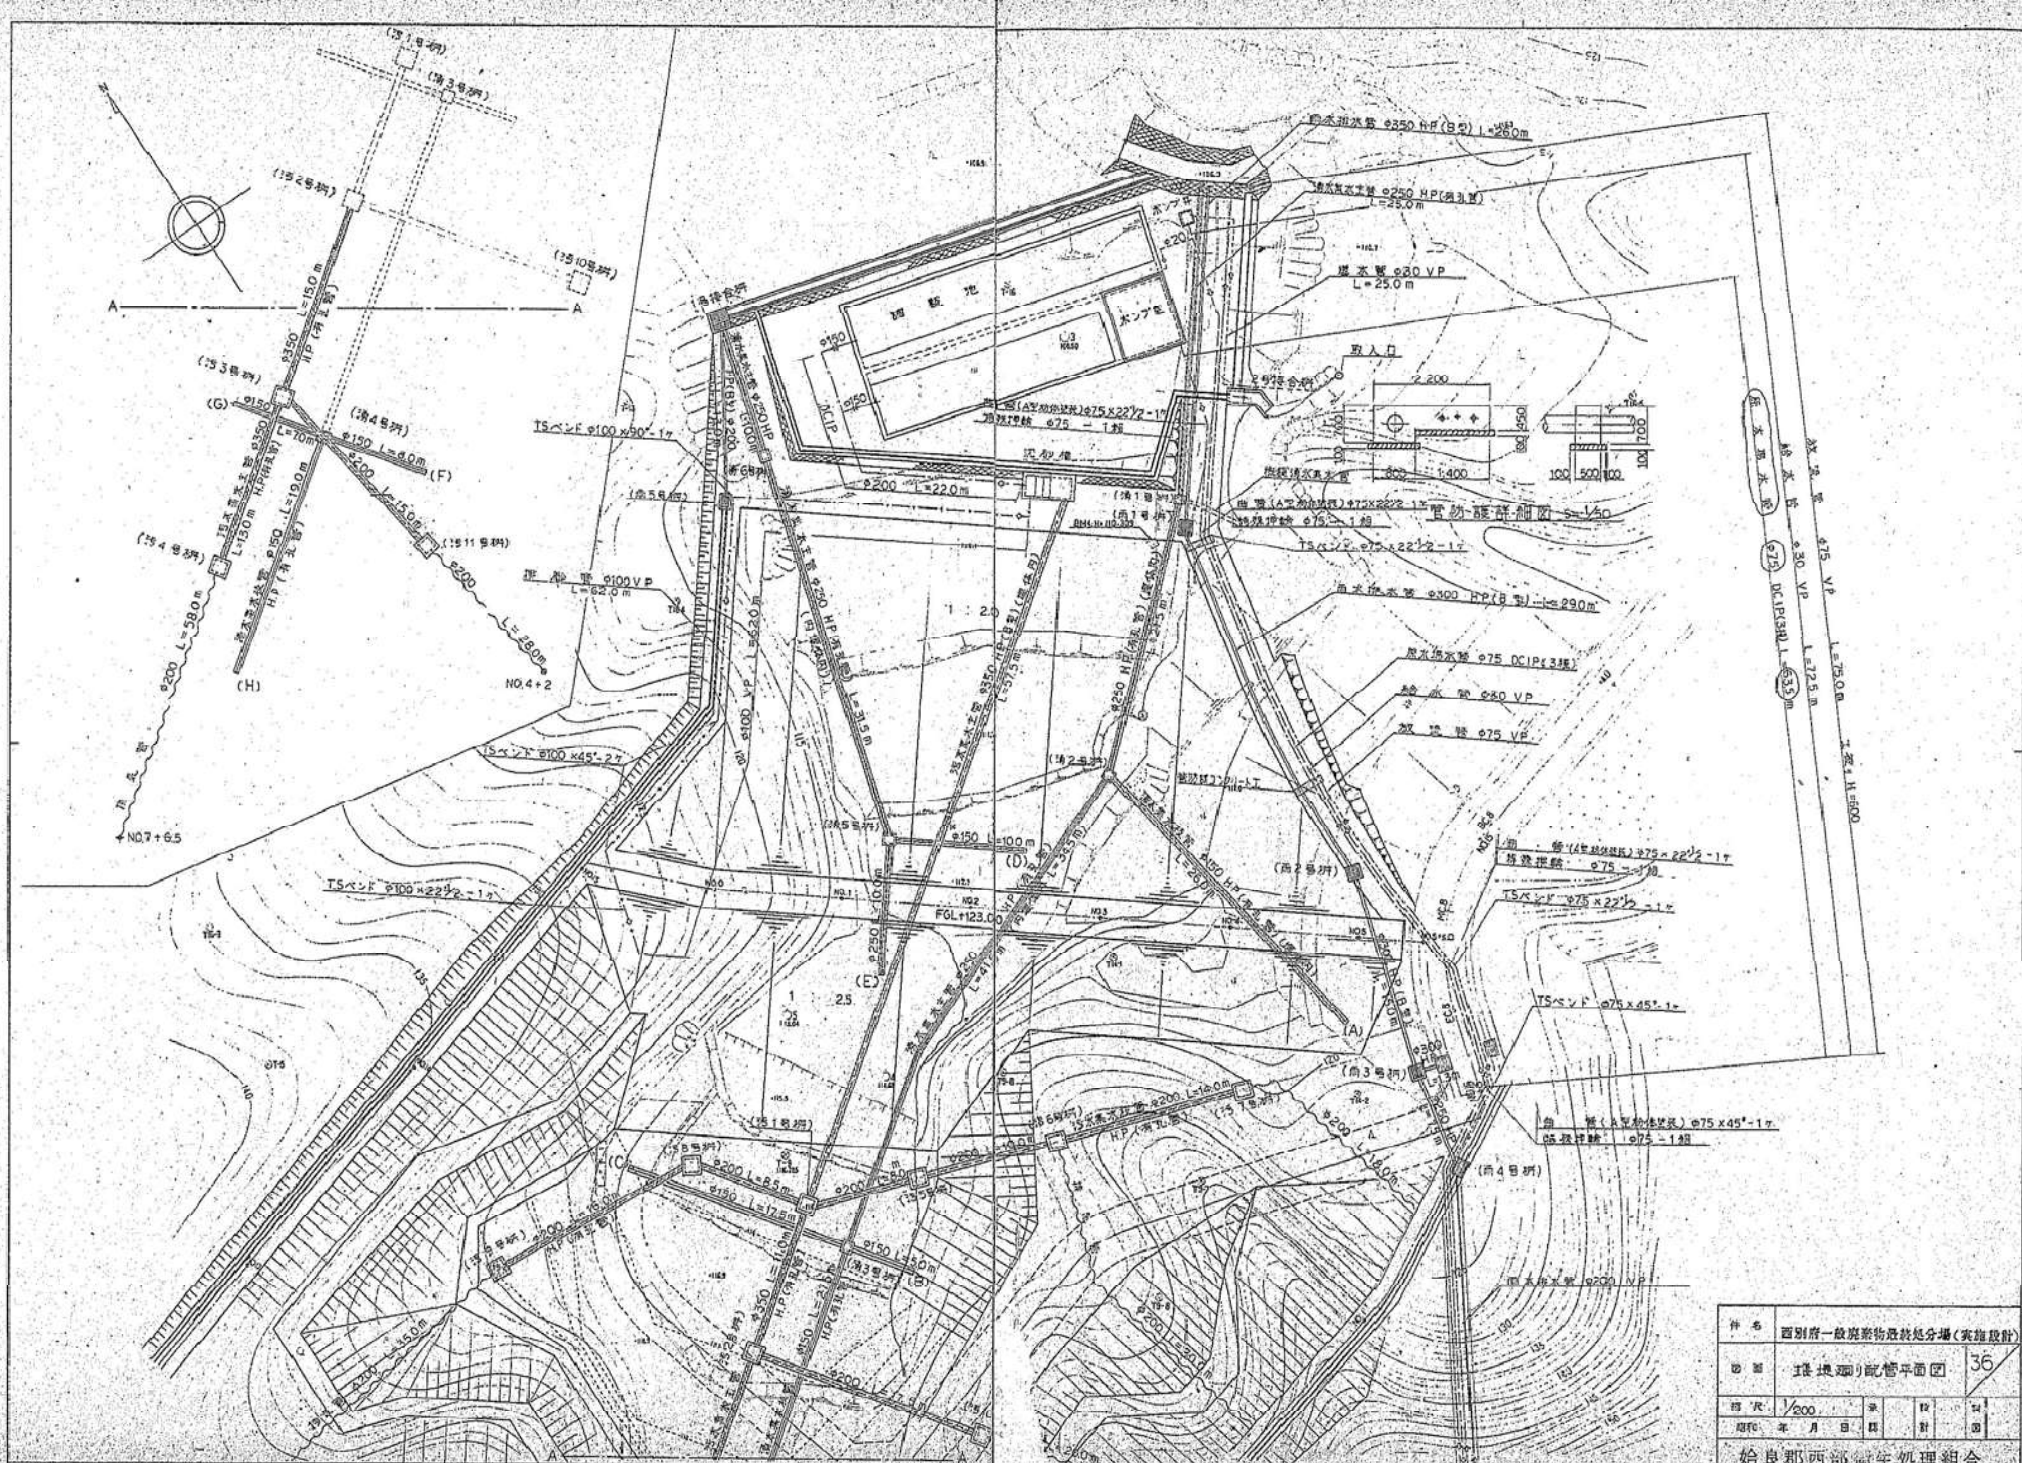

縮尺	1/200	承	設
昭和	年	月	日
始良郡西部衛生処理組合			



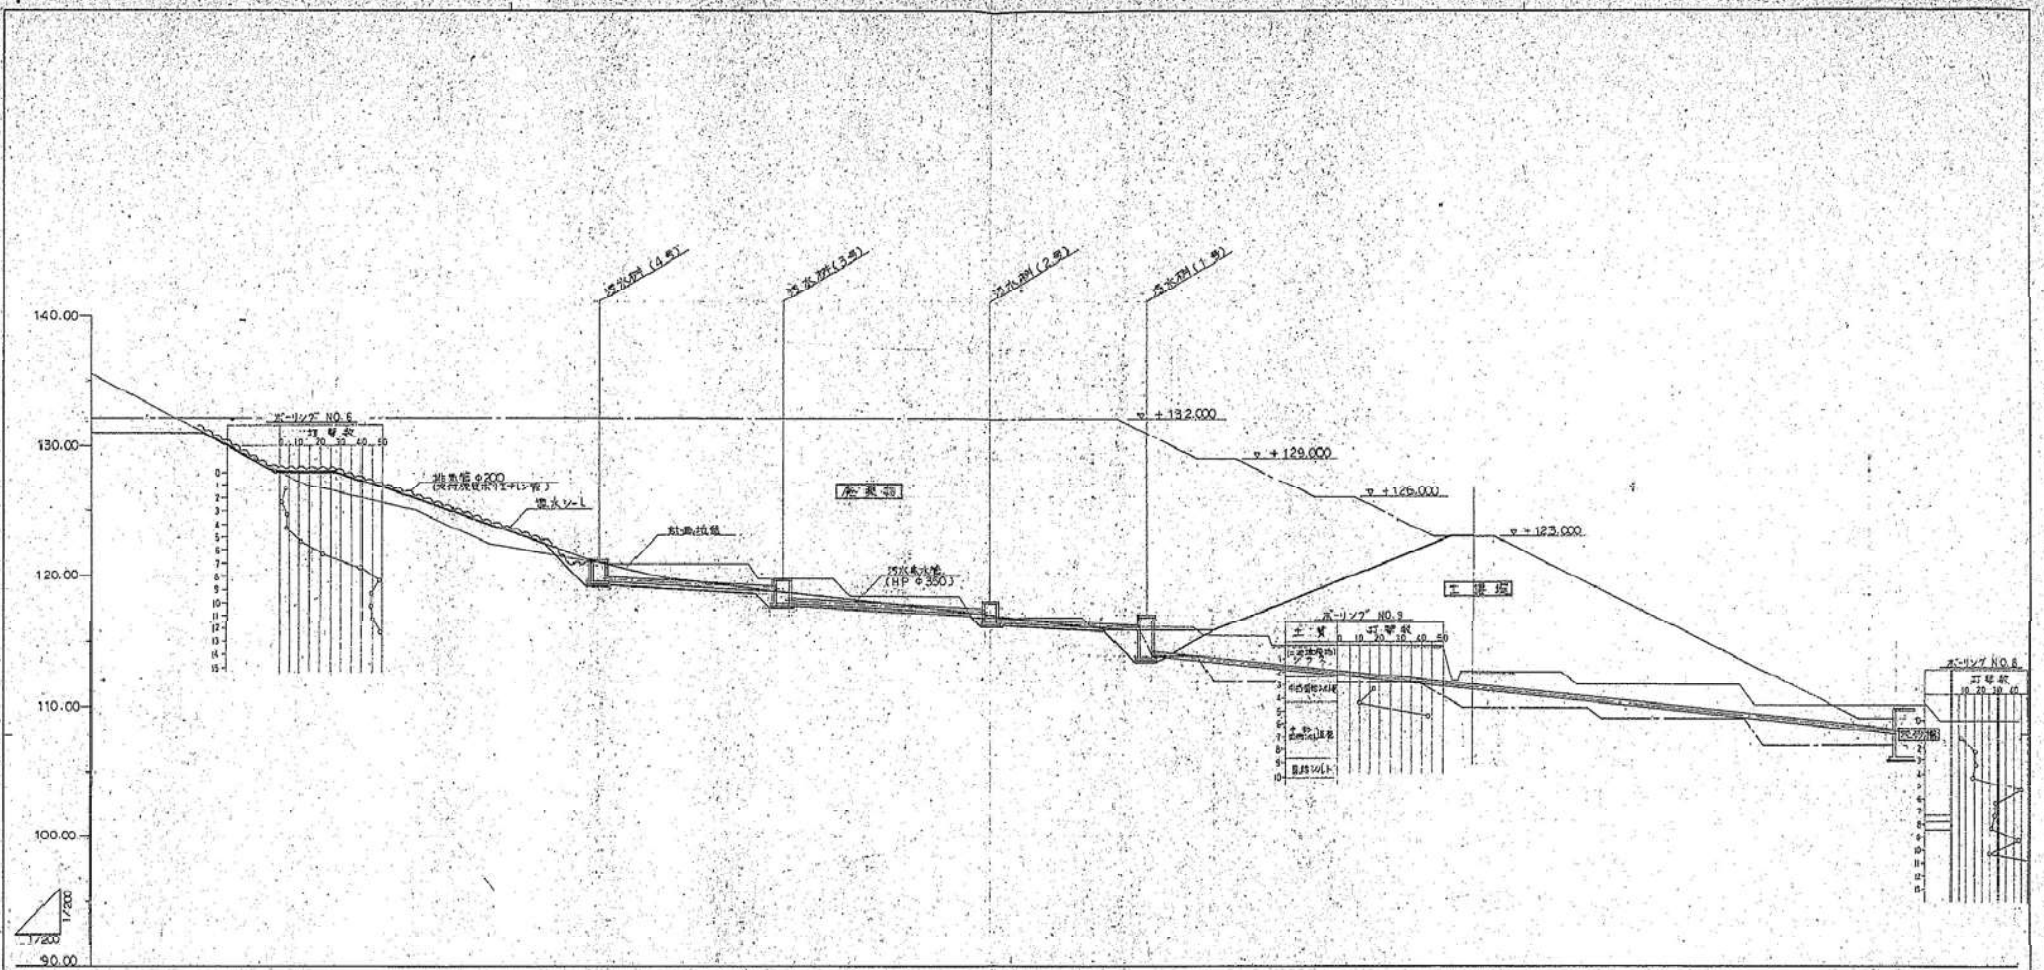

件名	西別府一般廃棄物最終処分場(実施設計)				
図面	汚水排水管線断面図(1)				37
縮尺	縦	横	縮	縮	縮
昭和	年	月	日	製	日
始良郡西部衛生処理組合					